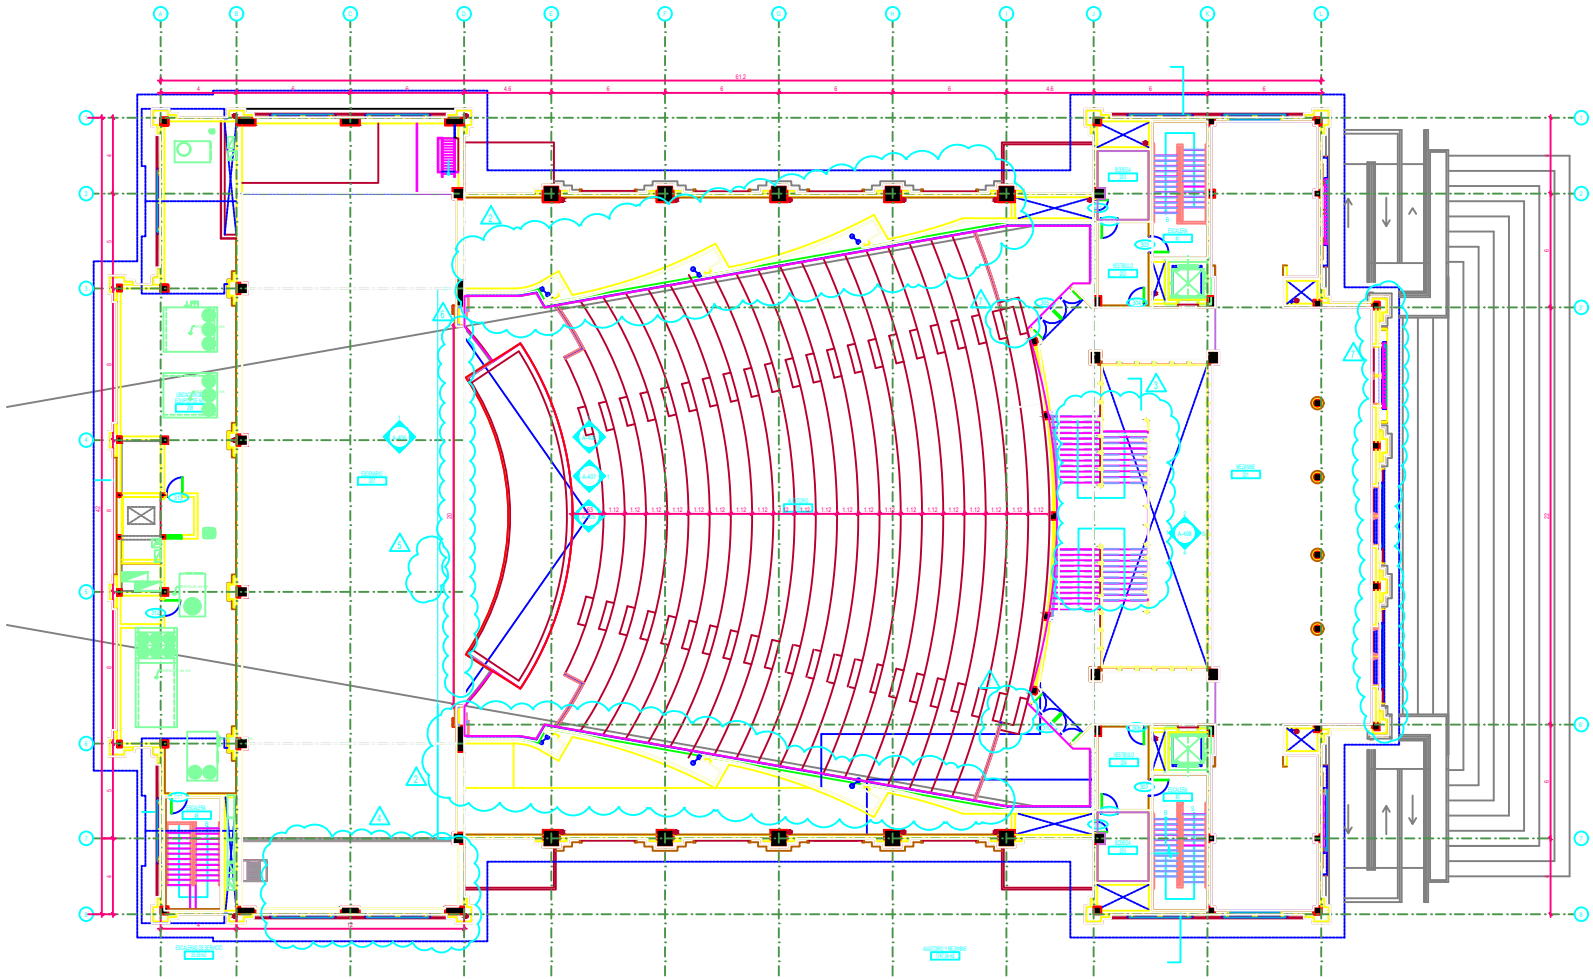

SIMBOLOGIA

- SIMBOLO DE REVISION
- DENOMINACION DE REVISION
- GABINETE DE INCENDIOS
- UBICACION DE EXTINTOR
- NOMBRE DE AREA / NUMERO DE AREA
- NUMERO DE PUERTA
- TIPO DE PARED EN CABECERA DE VENTANA DE VIDRIO
- TIPO DE PARED
- NOTAS
- NIVEL DE PISO
- DIRECCION DE CIRCULACION VEHICULAR
- NOMBRE DE EJE
- NUMERO DE PARQUEOS
- TRANSICION DE PISO
- DENOMINACION DE VENTANA
- LINEA DE CENTRO
- ELEVACION
- ELEVACIÓN INTERIOR
- NUMERO DE ELEVACION
- DETALLE DE SECCION: DENOMINACION DE DETALLE / NUMERO DE DIBUJO
- PLANO DETALLADO O DETALLE DE ELEVACION: DENOMINACION DE DETALLE / NUMERO DE DIBUJO

NOTAS GENERALES

NOTAS ESPECIFICAS

- DUCTO VERTICAL VIENE DE SOTANO RECOLECCION DE A.A.S.S. DUCTO CON BOMBAS PARA SUBIR A NIVEL 0.00, VER DETALLE SANITARIO PARA SU CONEXION A RED DE A.A.S.S. DEL PROYECTO
- FOSO DE ASCENSOR, SEGUN DETALLES PROPORCIONADOS POR PROVEEDOR DE ASCENSOR, VER PLANOS DE PROVEEDOR
- DUCTO DE CLIMATIZACION, VER PLANO DE CLIMATIZACION PARA DISTRIBUCION DE DUCTOS, CONSIDERAR LOSETA DE CUBIERTA
- RECUBRIMIENTO EN FORMA DE COLUMNAS FALSAS EN FACHADAS, SE CONSIDERARA ESTRUCTURA DE SOPORTE PARA EL LEVANTAMIENTO DE ESTAS PAREDES
- VER DETALLES DE RECUBRIMIENTO DE PARED DE LOBBY EN LAMINA A-408
- RECUBRIMIENTO DE MADERA, VER DETALLE EN LAMINA A-407
- PARA DETALLES DE BALCON, VER LAMINA 1A-311
- RECUBRIMIENTO DE COLUMNA CON GYPSUM SEGUN INDICE EL PLANO.
- UBICACION DE SALIANTES DE A.A.L.L., VER DIAMETROS Y ESPECIFICACIONES EN PLANOS SANITARIO
- VER DETALLE DE PASAMANOS, LAMINA A-408
- VER LAMINA DE DETALLES DE FACHADAS, LAMINAS A-501A 502A 503A 504A 505
- DUCTO ELECTRICO, VER DETALLES EN PLANOS ELECTRICOS
- LOSA DE CUBIERTA, CONSIDERAR PENDIENTES PARA A.A.L.L.
- PASAMANOS EXTERIOR VER DETALLE EN LAMINA 1A-504
- PASAMANOS EXTERIOR TIPO 2 VER DETALLES EN LAMINA 2A-504
- VENTANA, VER DETALLE 3A-604 .

No.	FECHA	REVISION
	2011/03/31	REVISION PUERTAS
	2011/06/15	ENTREGA PARA CONSTRUCCION
1	2011/08/18	REVISION
2	2011/09/16	REVISION
3	2011/09/27	ESTA PARED DEBE ESTAR ALINEADA CON LA COLUMNA
4	2011/01/17	UBICACION PUERTA DE MALACATES
5	2011/01/17	ACTUALIZACION DE ESCALERA
6	2012/02/21	CAMBIO EN FORMA DE PARED DE AUDITORIO
	2012/0.0/.30	PLANOS PARA PRESUPUESTO

SELLOS MUNICIPALES

UBICACION

Perkins Eastman
PARQUE EMPRESARIAL COLON
EDIFICIO COLONCORP
MEZZANINE OF. 1
T. 503-4-0
F. 503-4-0

Cliente:
FUNDACION SANCHEZ - AGUILAR
aguanchez@aegleguadiarena.com
GUAYAQUIL, ECUADOR.

Climatizacion:
EDWARD MIKOWSKI
EDWARDMIKOWSKI@YMAIL.COM
09042809

Estructura:
FIDEL MIRANDA
FIDELMIRANDA@YAHOO.COM
239128 / 385579 / 0044-0339

Sanitario:
LUIS AVELLAN
LUIS.AVELLAN@YAHOO.COM
2839393 / 0994828-42

Electrico:
JAVIER BUENDIA.
COSPELSA@INTERACTIVE.NET.EC
092951255

Sistema contraincendios:
MIGUEL VARGAS
MSPINA@GMAIL.COM
2941133 / 5109437 / 093177017

Paisajismo:
ERICK RISCH
ERECHS@GRUPOBANCHDALEGRE.COM
099350512

Estudio de suelos:
BOMBEROS DE LA PARED
BDELAPARED@CONSTRULADESA.COM
2216762 / 2216B.Ja

Topografia:
DAVID MENDEZ DUMANI
VDMENDEZ@GMAIL.COM
2230207 / 0942134-0

Theatrical Lighting:
BRIAN ORDER
BRIAN@BRIANORDER.COM
646.502.7568 / 213.840733

Acoustic:
JANSON + TSAU / DENNIS JANSON
WWW.JANSONTSAUDESIGN.COM
917.952.1115 / 917.686.4598

Rigging:
SHOCK STUDIOS INC. / JHON SOCHOCKY
WWW.SHOCKSTUDIOSINC.COM
845.561.3447

Sonido:
SIA Acoustics
ashulman@siaacoustics.com
(212)-387-8100 x15 (203)-570-5885 mobile

NOMBRE DEL PROYECTO:

TEATRO SANCHEZ AGUILAR

VIA SAMBORONDON KM 1 1/2
SAMBORONDON, ECUADOR

No DE PROYECTO: 34700.00

CONTENIDO:

PLANTA AUDITORIO

ESCALA: 1:100

ASBUILT A-103

PLANO PARA CONSTRUCCION
22/02/2012