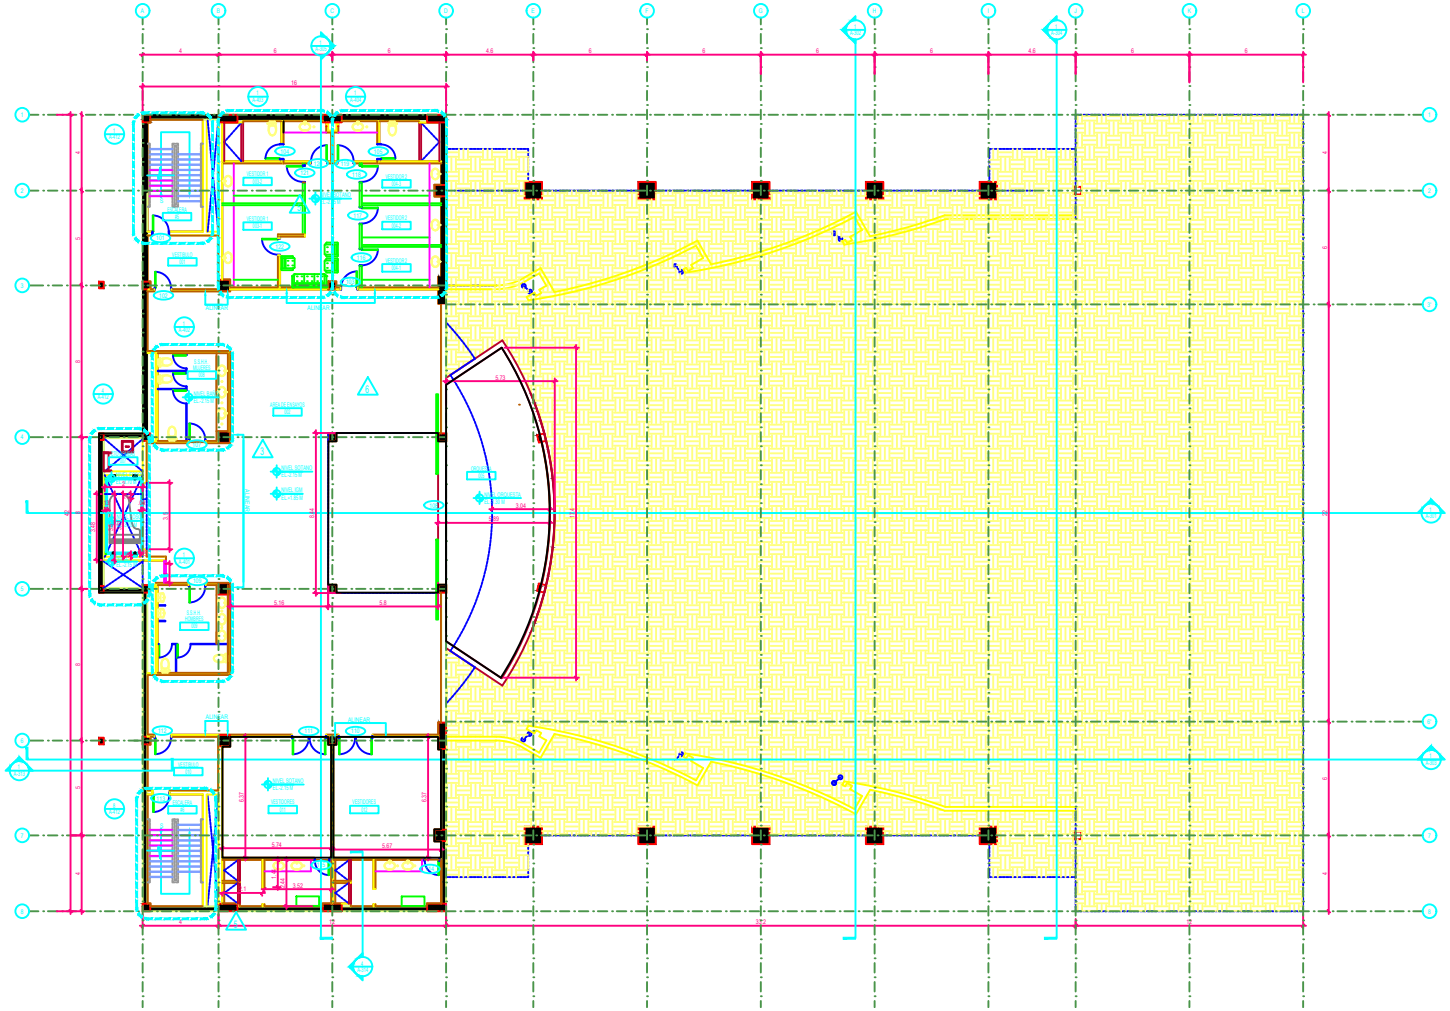

1 PLANO DE CONSTRUCCION PLANTA SOTANO (NIVEL IGM+1.85M)
ESCALA 1:100

SIMBOLOGIA

- SIMBOLO DE REVISION
- DENOMINACIÓN DE REVISIÓN
- GABINETE DE INCENDIOS
- UBICACION DE EXTINTOR
- NOMBRE DE AREA / NUMERO DE AREA
- NUMERO DE PUERTA
- TIPO DE PARED EN CABECERA DE VENTANA DE VIDRIO
- TIPO DE PARED
- NOTAS
- NIVEL DE PISO
- DIRECCION DE CIRCULACION VEHICULAR
- NOMBRE DE EJE
- NUMERO DE PASQUEIDS
- TRANSICION DE PISO
- DENOMINACIÓN DE VENTANA
- LINEA DE CENTRO
- ELEVACION
- ELEVACIÓN INTERIOR
- NUMERO DE ELEVACIÓN
- DETALLE DE SECCION / DENOMINACIÓN DE DETALLE / NUMERO DE DIBUJO
- PLANO DETALLADO O DETALLE DE ELEVACION / DENOMINACIÓN DE DETALLE / NUMERO DE DIBUJO

NOTAS GENERALES

NOTAS ESPECIFICAS

- MURO DE SOTANO, VER DETALLE ESTRUCTURAL
- RECOLECCION DE A.N.S.S. (SCOTS CON BOMBAS PARA SUBIR A NIVEL 0.00, VER DETALLE SANITARIO
- POSO DE ASCENSOR, CONSIDERAR POZO DE H.I.S. SEGUN DETALLES PROPORCIONADOS POR PROVEEDOR DE ASCENSOR
- LOS DUCTOS DE CLIMATIZACION LLEGAN HASTA CIELO RASO, LA PARTE INFERIOR SERA LISACA COMO BORDEDA Y ACCESO A MANTENIMIENTO DE DUCTOS
- EL PISO DEL SOTANO ESTA ELEVADO 30 CMTS DE LA LOSA DE CIMENTACION PARA PENDIENTES DE A.N.S.S.
- EL POSO DE LA ORQUESTA SERA UNA PLATAFORMA DE ESTRUCTURA METALICA, CONSIDERAR LAS INSTALACIONES PARA EQUIPOS DE SONIDO
- CONSIDERAR ESTA PUERTA ACUSTICA Y PERSIANA EN EL FONDO DEL ESCENARIO, ESTA PUERTA SOLO SERA USADA PARA INGRESO DE UTILERIA Y ELEMENTOS PROVISIONALES, CONSIDERAR PUERTA CORREDIZA
- EL PISO DEL ESCENARIO EN ESTA AREA MARCADA DEBERA SER DE ESTRUCTURA METALICA, CON RECUBRIMIENTO DE MADERA, DE ACUERDO A RECOMENDACIONES ACUSTICAS.
- EL PISO DEL ESCENARIO FUERA DEL AREA MARCADA SERA CON RECUBRIMIENTO DE MADERA CUAL AL AREA MARCADA, CON ESTRUCTURA DE HORMIGON O METALICA, SEGUN SEA INDICADO POR PLANOS ESTRUCTURALES.
- UBICACION DE BAJANTES DE A.L.L., VER DIMETROS Y ESPECIFICACIONES EN PLANOS SANITARIO
- CONSIDERAR RECUBRIMIENTO INTERIOR DE BAJANTES Y TUBERIAS, CON 1 CAPA DE GYPSUM DE E.P., PREPARADA PARA RECIBIR ACABADO FINAL
- VER LAMINA DE DETALLES DE FACHADAS, LAMINAS A-501A-502A-503A-504A-505
- DUCTO ELECTRICO, VER DETALLES EN PLANOS ELECTRICOS
- AUDITORIO EXPERIMENTAL, VER DETALLES EN LAMINAS DE PROYECTO DE TEATRO EXPERIMENTAL
- CONSIDERAR PUERTA DE INGRESO PARA MANTENIMIENTO DESDE EXTERIOR Y SE BAJA A TRAVES DE ESCALERA A SOTANO PARA DAR MANTENIMIENTO A BOMBAS DE SISTEMA DE AGUAS SERVIDAS DE SOTANO, ESTA PUERTA DEBERA TENER REJILLA DE VENTILACION EN LA PARTE INFERIOR DE LA MISMA.
- VER DETALLES ACUSTICOS DE RECUBRIMIENTO DE ORQUESTA PROPORCIONADOS POR ESPECIALISTA
- CONSIDERAR PUERTA DIMENSIONES
- ESCALERA PARA ACCESO A CUARTO DE DIMMERS
- PROYECCION DE POZO DE CUARTO DE DIMMERS
- ESCALERA DE ACCESO A MALACATES
- PROYECCION DE PUERTA DE MALACATES
- ESTA PARED Y LOSA TIENE ESPECIFICACIONES ESPECIALES, DETALLADAS POR AUDIO

2011-07-21	REVISION DE PUERTAS	
2012-0.-30	PLANOS PARA PRESUPUESTO	
NO.	FECHA	REVISION

SELLOS MUNICIPALES

UBICACION

Perkins Eastman
PARQUE EMPRESARIAL COLON
EDIFICIO COLONCAPP
MEZZANINE OF. 1
T: 393-4-0
F: 393-4-0

Cliente:
FUNDACION SANCHEZ - AGUILAR
aguanchez@angelaguilarlama.com
GUAYAQUIL, ECUADOR.

Climatizacion:
EDWARD MIKOWSKI
EDWARDMIKOWSKI@YMAIL.COM
099428609

Estructura:
FIDEL MIRANDA
FIDELMIRANDA@YAHOO.COM
239128 / 385579 / 094-03-039

Sanitario:
LUIS AVELLAN
LUIS.AVELLAN@YAHOO.COM
285933 / 099485842

Electrico:
JAVIER BUENDIA
COSPELSA@INTERACTIVE.NET.EC
092961255

Sistema contraincendios:
MIGUEL VARGAS
MGRPA@GMAIL.COM
2941133 / 5100437 / 093177017

Paisajismo:
ERICK REICH
ERECHG@GRUPOIRANCHIDALE.GRE.COM
099350315

Estudio de suelos:
BOMBEROS DE LA PARED
BDELAPARED@CONSTRULADESA.COM
2216782 / 2216B.ja

Topografia:
DAVID MENDEZ DUMANI
VDMENDEZ@GMAIL.COM
2230207 / 094212410

Theatrical Lighting:
BRIAN ORDER
BRIAN@BRIANORDER.COM
646.502.7568 / 213.840733

Acoustic:
JANSON + TSAI / DENNIS JANSON
WWW.JANSONTSADESIGN.COM
917.952.1115 / 917.686.4398

Rigging:
SHOCK STUDIOS INC. / JHON SOCHOCKY
WWW.SHOCKSTUDIOSINC.COM
845.561.3447

Sonido:
SIA Acoustics
ashulman@siaacoustics.com
(212)-387-8105 x15 (203)-570-8885 mobile

NOMBRE DEL PROYECTO:

TEATRO SANCHEZ AGUILAR

VIA SAMBORONDON KM 1 1/2
SAMBORONDON, ECUADOR

No DE PROYECTO: 34700.00

CONTENIDO:

PLANTA SOTANO

ESCALA: 1:100

ASBUILT A-101

PLANO PARA CONSTRUCCION
22/02/2012